


y = 3566872.67
x = 593696.68


y = 3567082.67
x = 593696.68

y = 3566872.67
x = 593696.68

y = 3567082.67
x = 593696.68


Hinweis: Stand vom Februar 2013
 = Flursücksgrenze aus ALKIS

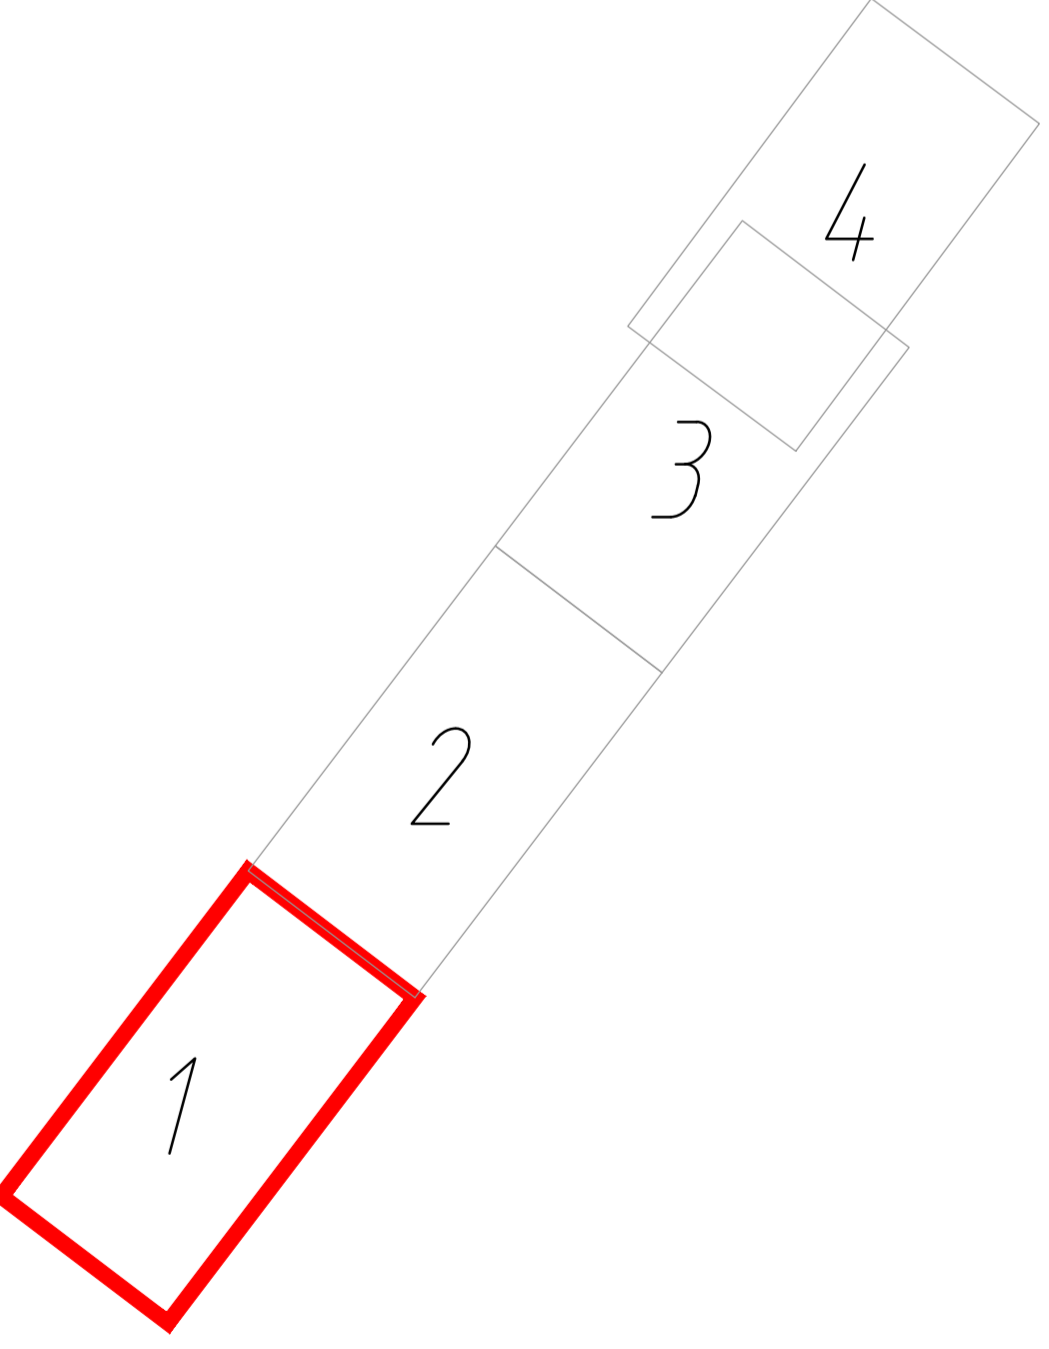


	Gemessen:	Datum	Name
	CAD bearbeitet:	Feb. 2013	Feb. 2013
Lange_Reihe			
Bestands- und Höhenplan 1			
Maßstab 1:250			

y = 3566976.00
x = 5937116.67

y = 3567246.00
x = 5937116.67

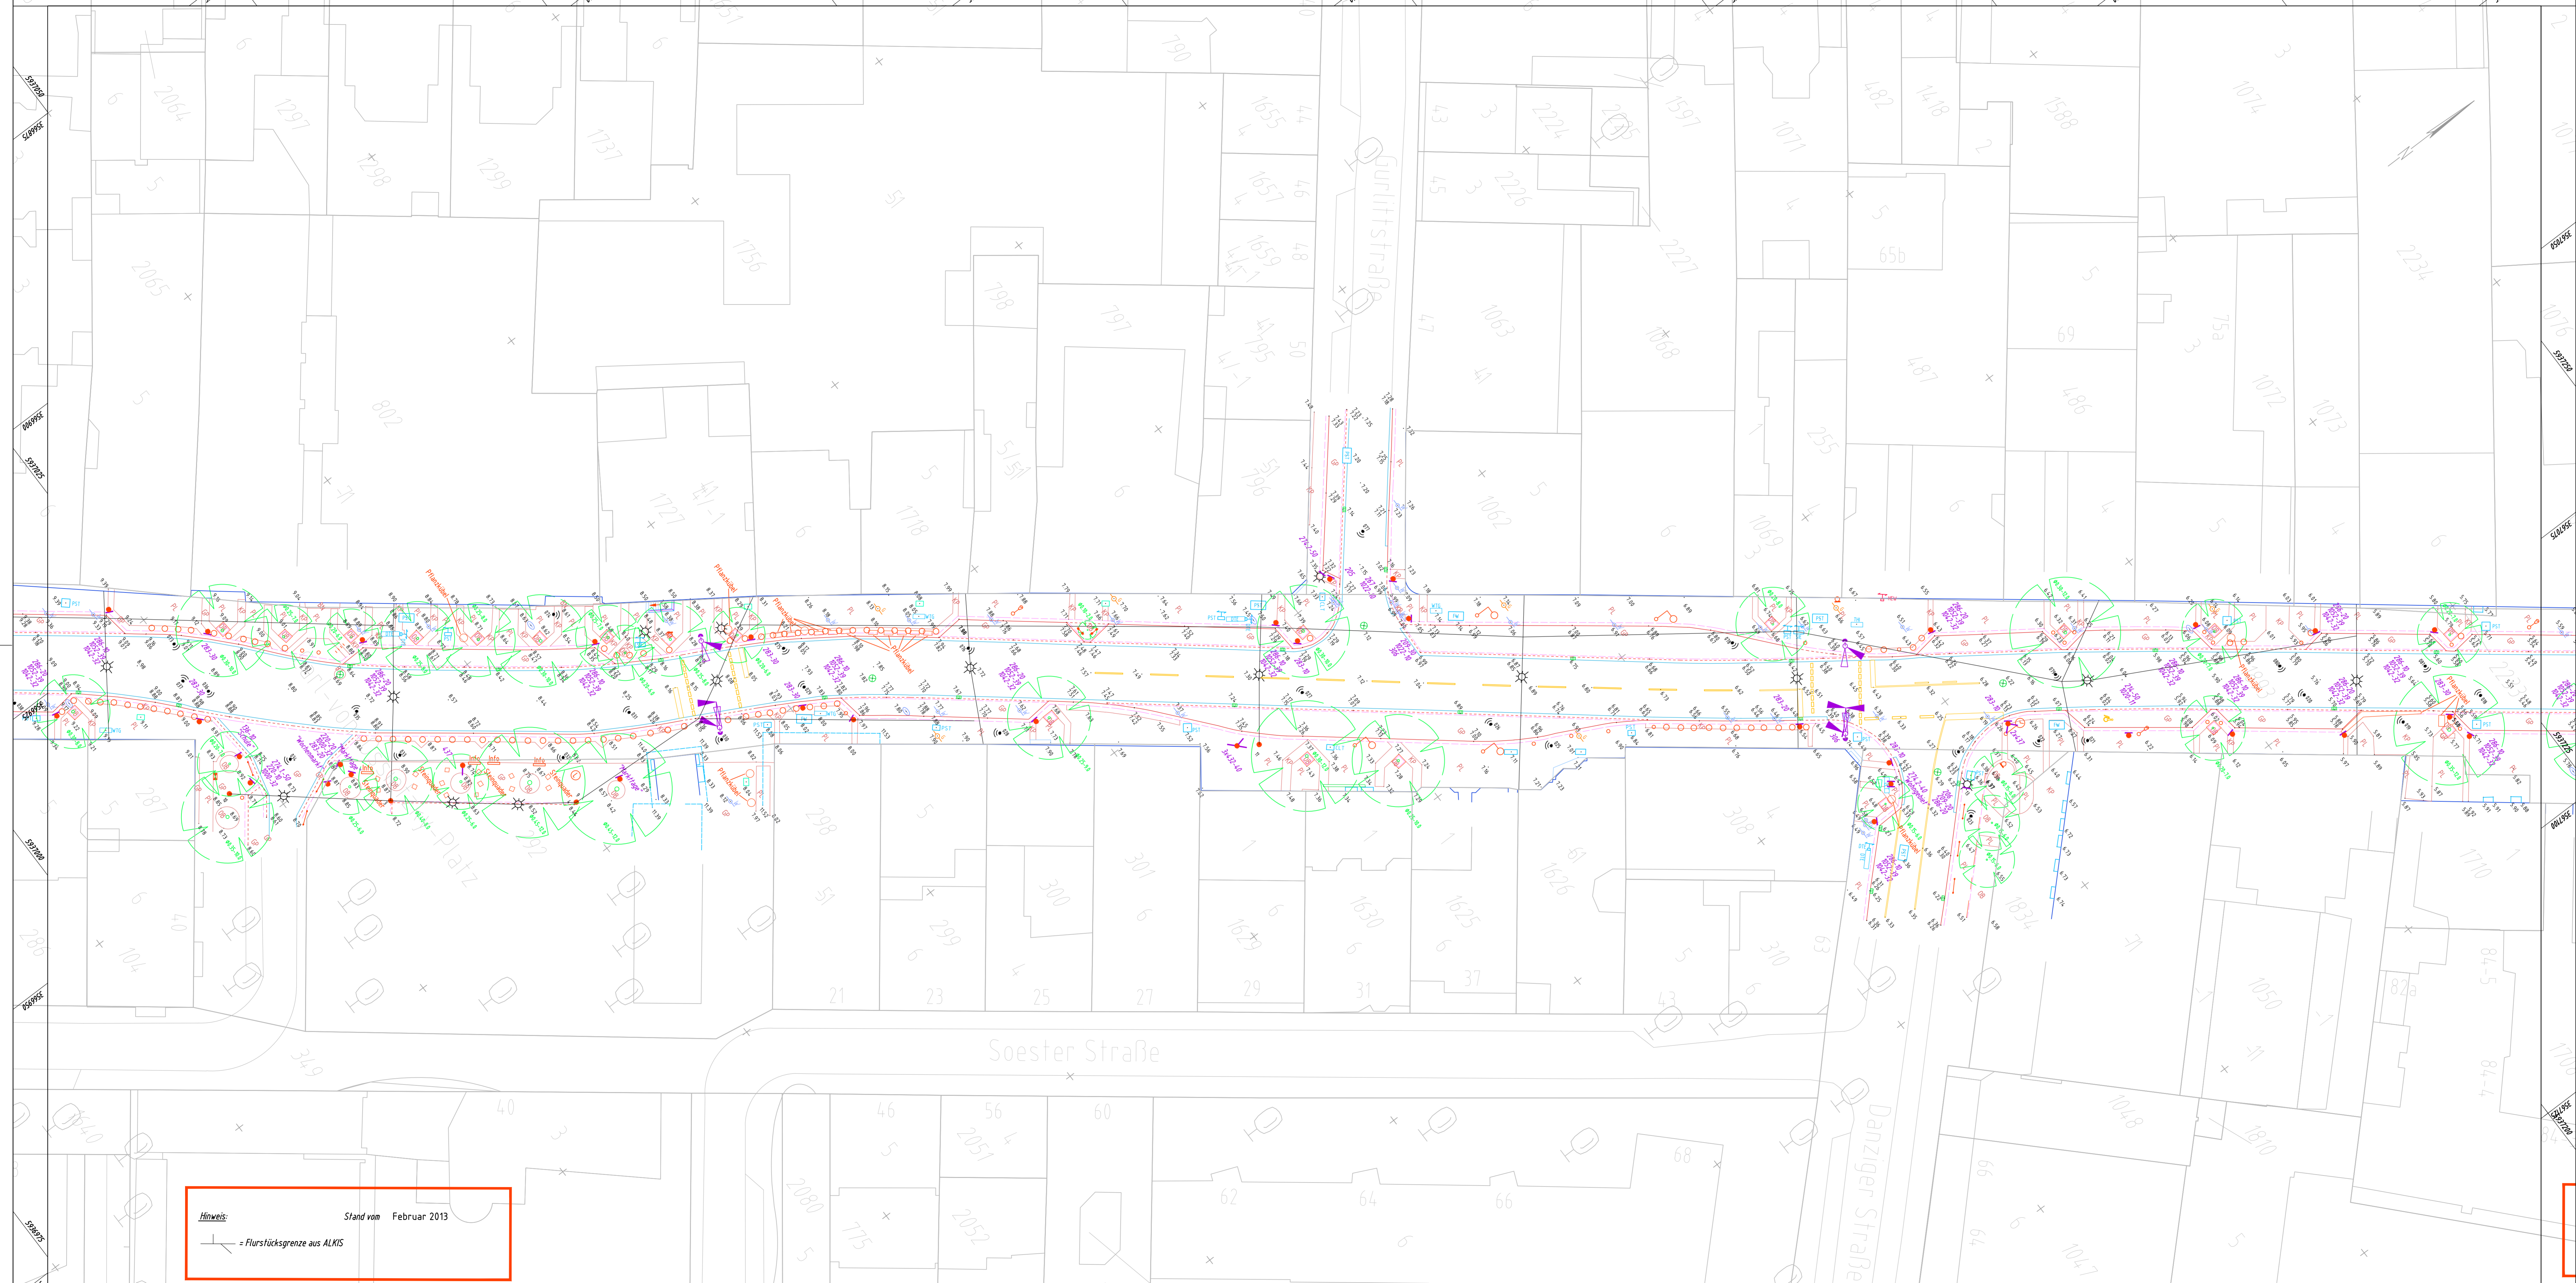

Hinweis: Stand vom Februar 2013
 — = Flurstücksgrenze aus ALKIS

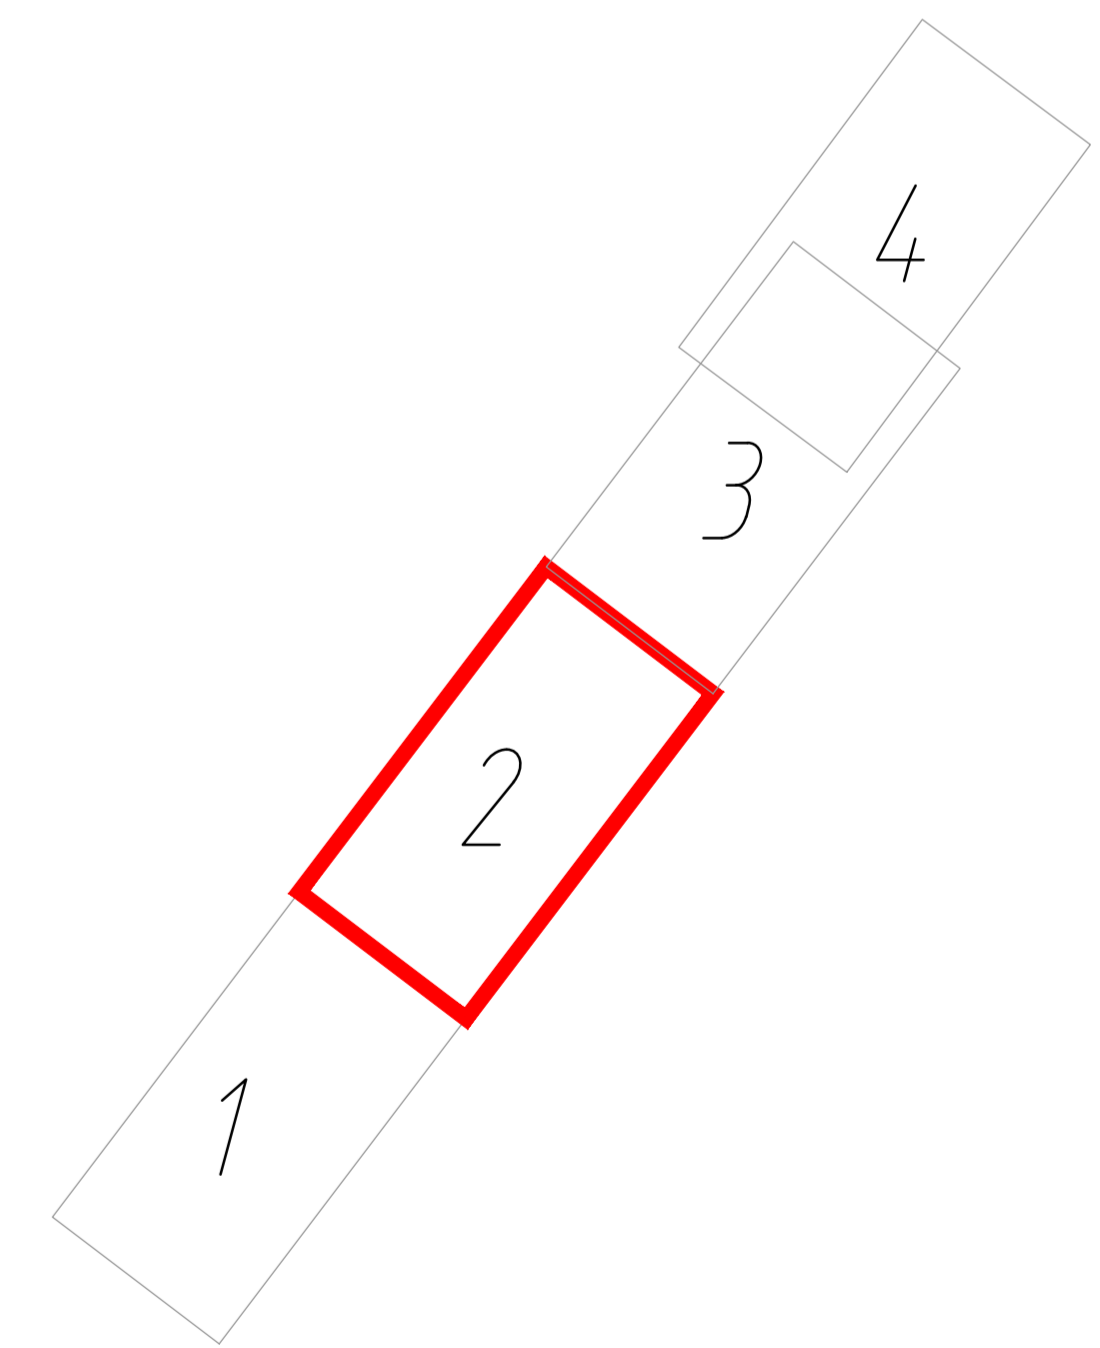


	Datum	Name
	Feb. 2013	
CAD bearbeitet:	Feb. 2013	
Lange_Reihe		
Bestands- und Höhenplan 2		
Maßstab 1:250		

y = 3566976.00
x = 5936973.17


y = 3567246.00
x = 5936973.17

y = 3567199.34
x = 593726.66

y = 3567199.34
x = 593726.66

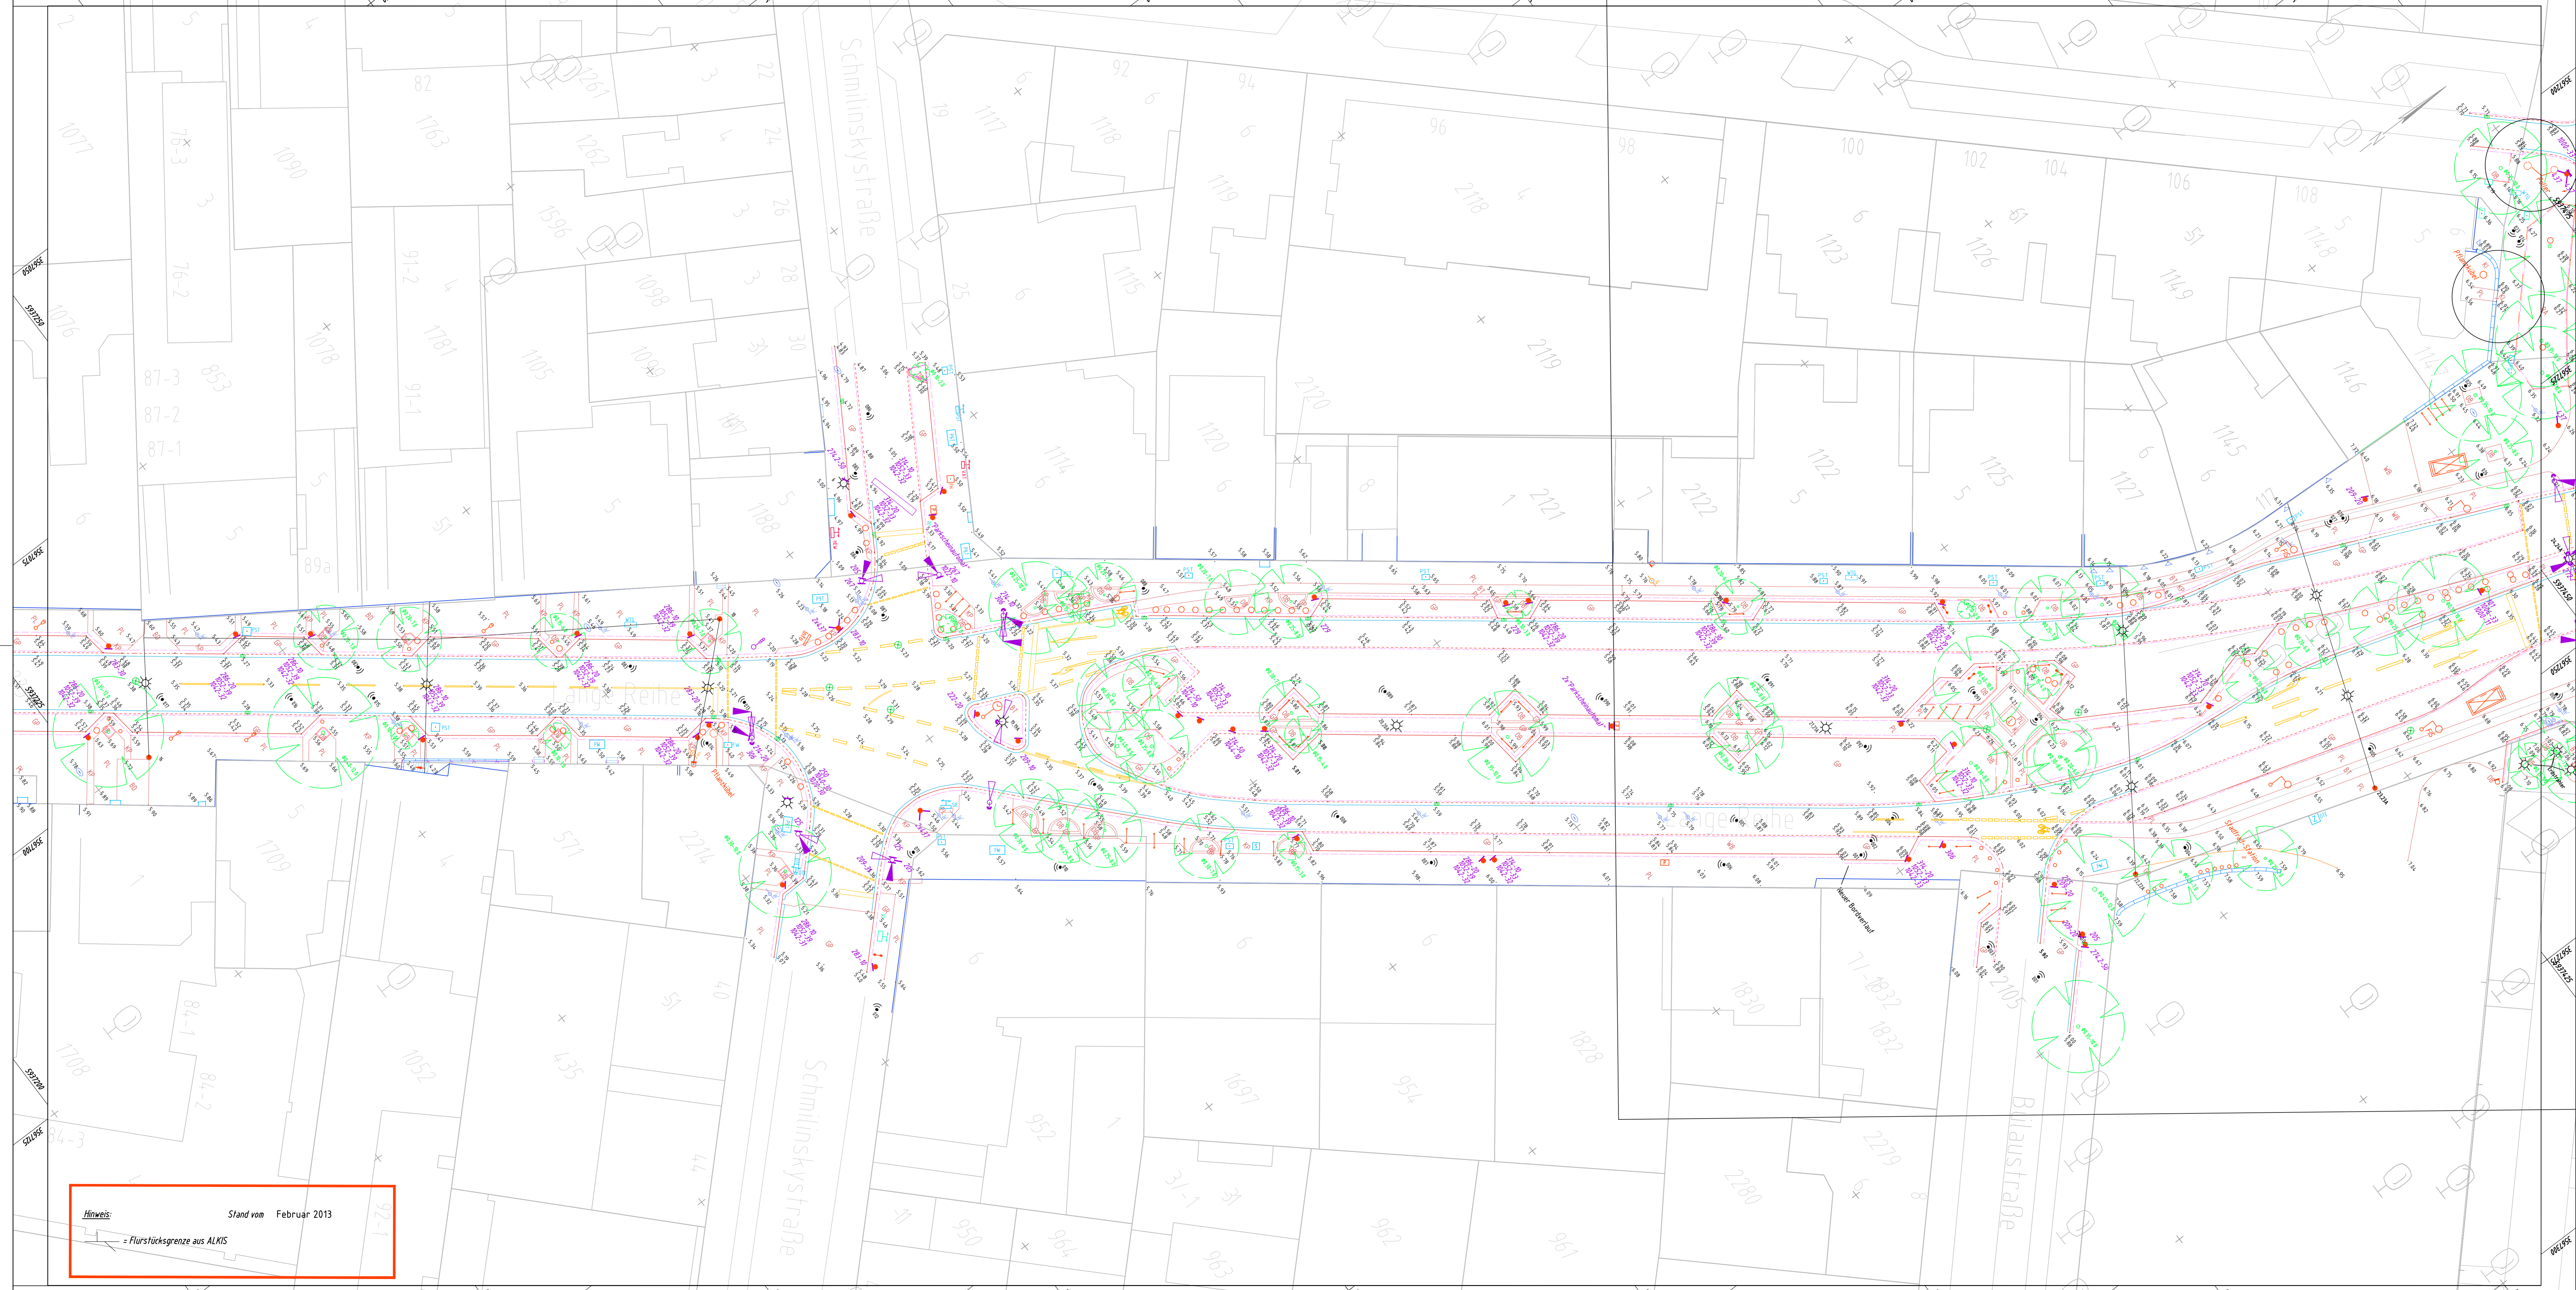


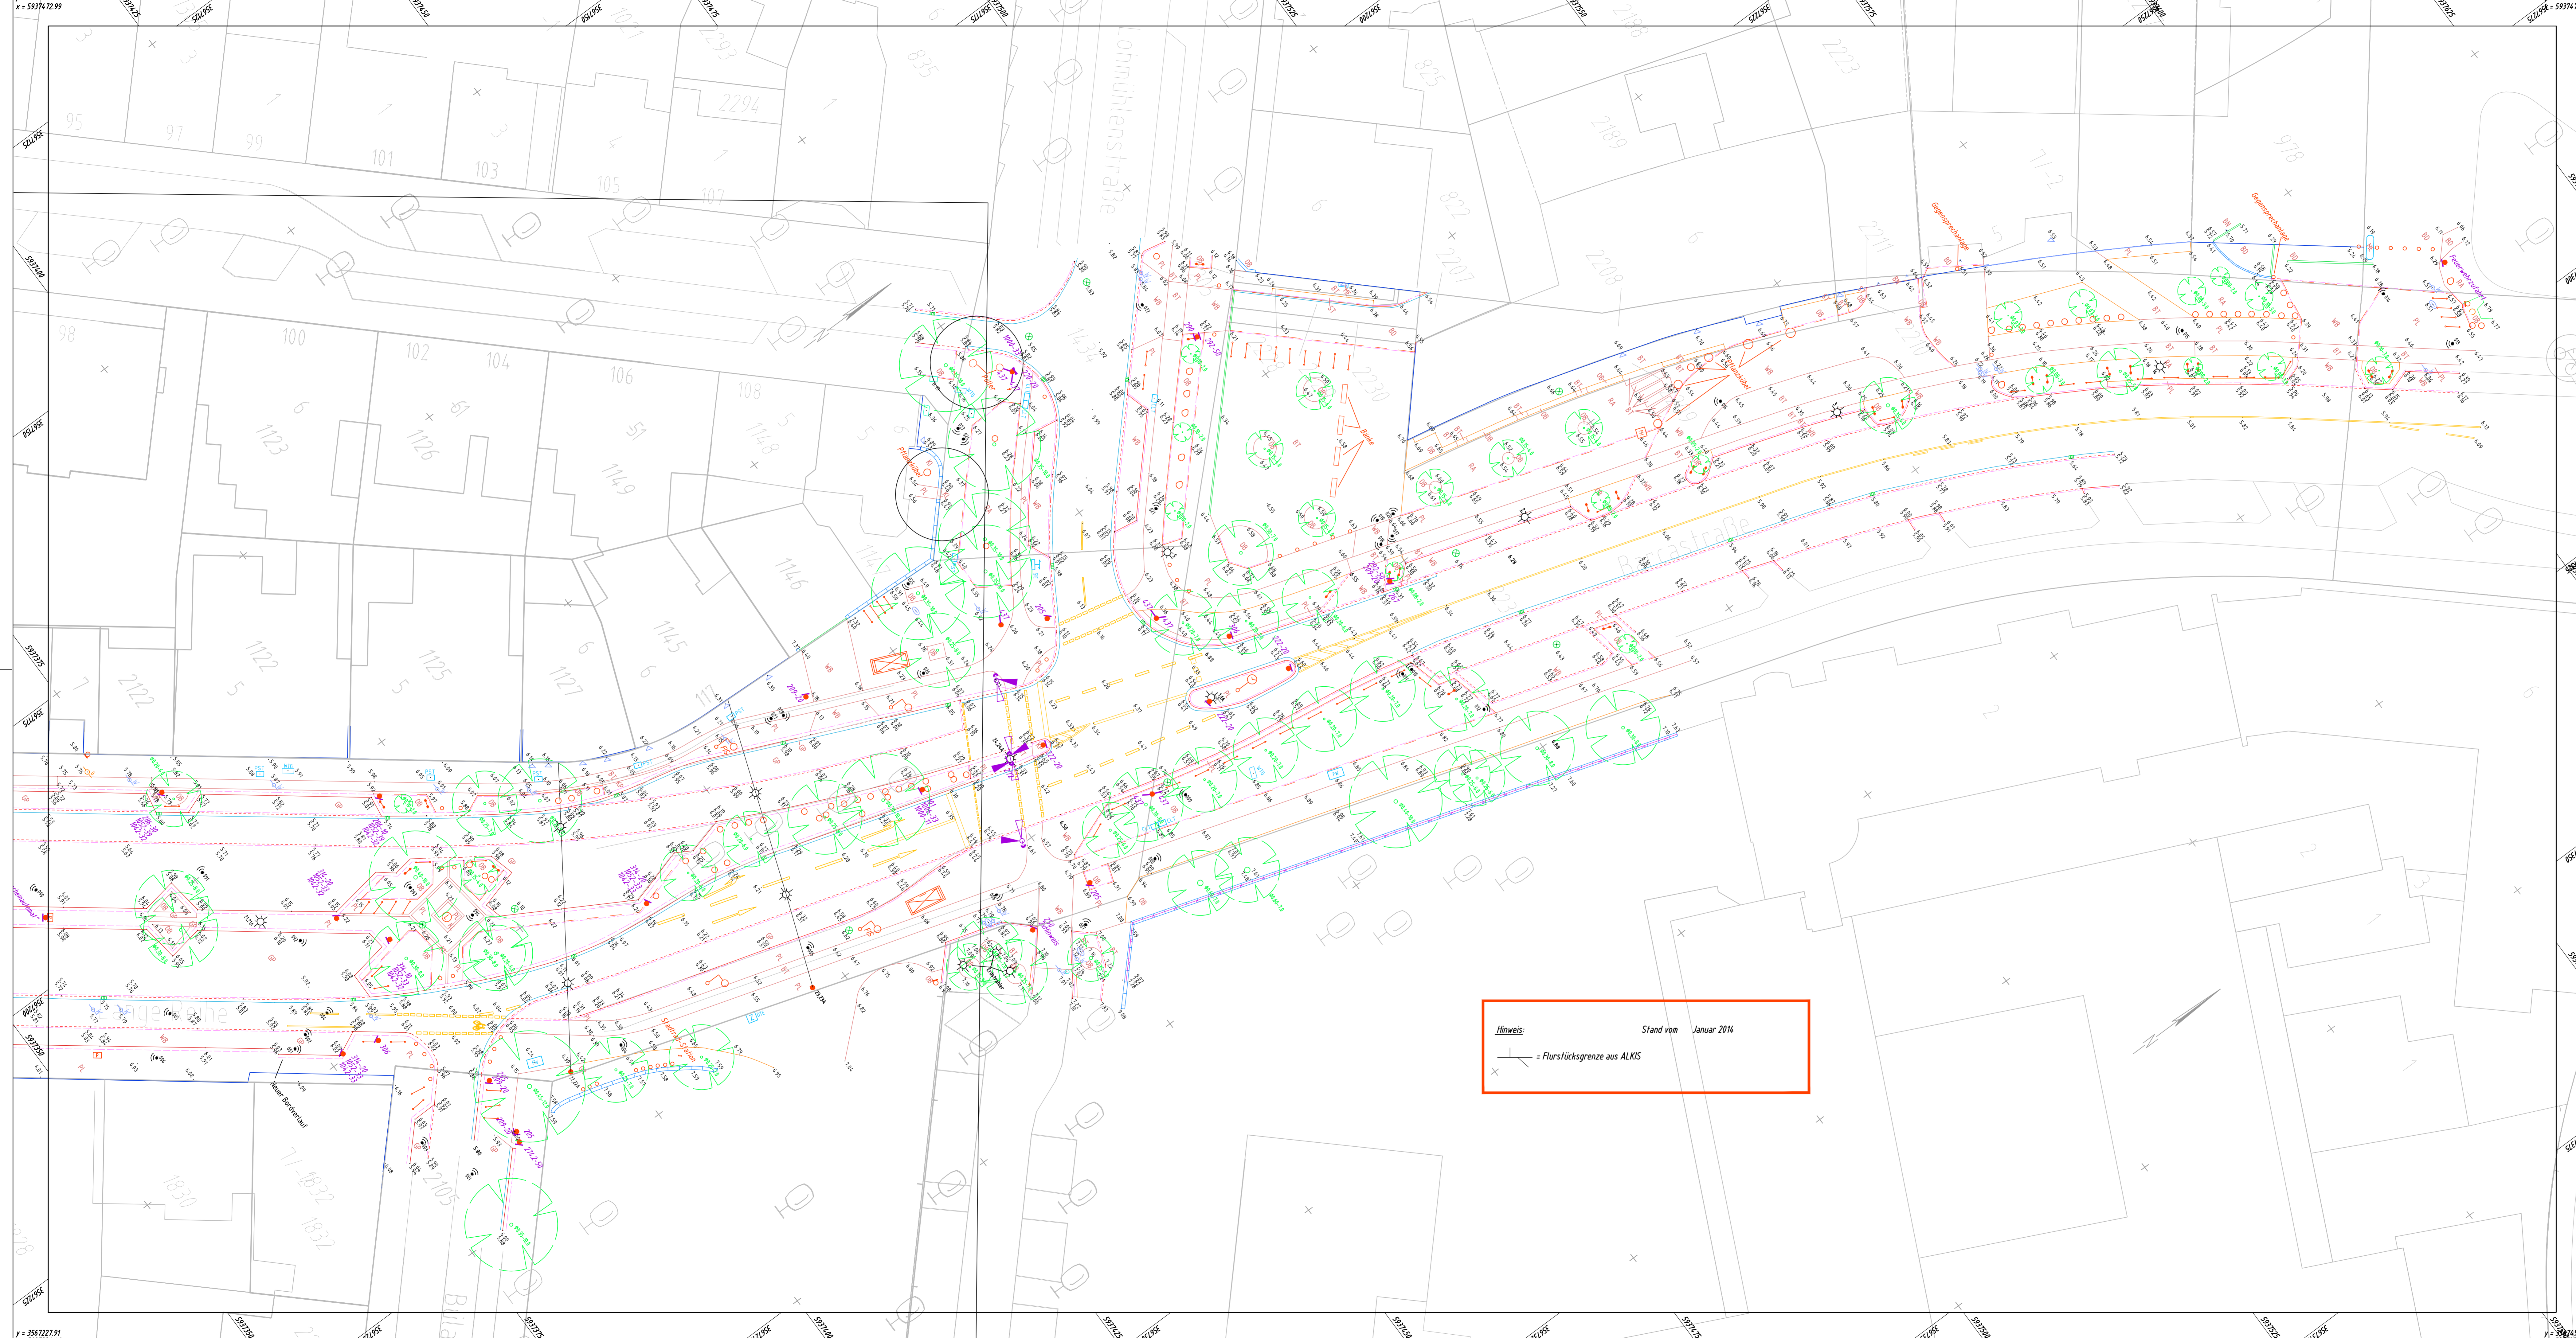
Hinweis: Stand vom Februar 2013
= Flurstücksgrenze aus ALKIS

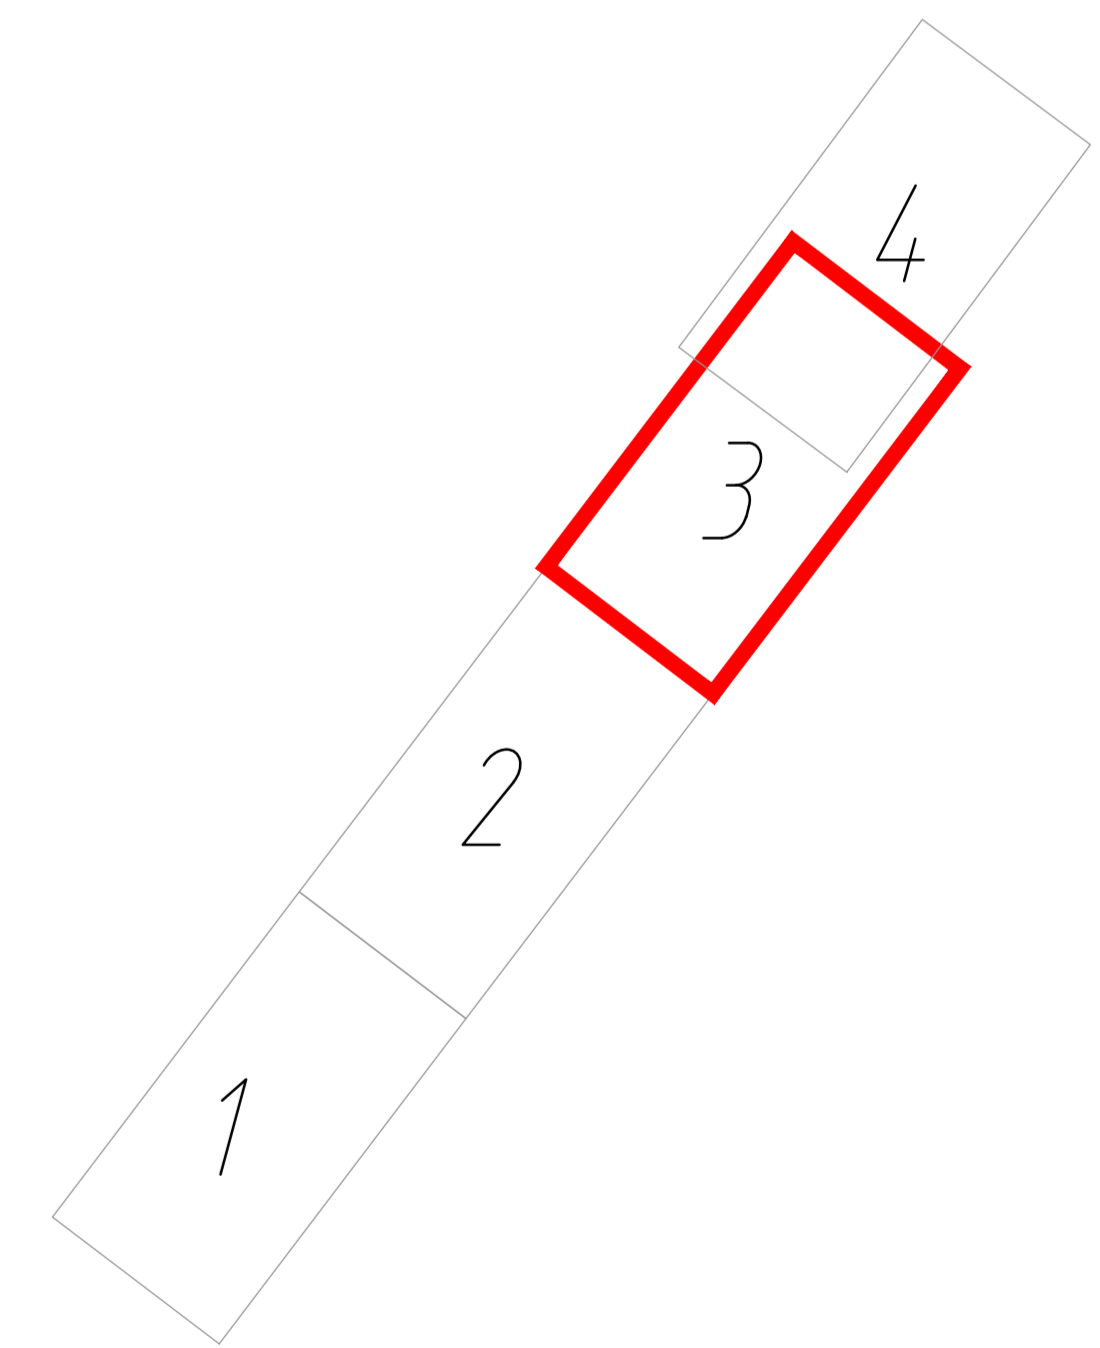


y = 3567199.34
x = 593726.66

y = 3567199.34
x = 593726.66

	Datum	Name
	Feb. 2013	
CAD bearbeitet:	Feb. 2013	
Lange_Reihe		
Bestands- und Höhenplan 3		
Maßstab 1:250		



Hinweis: Stand vom Januar 2014
 — = Flurstücksgrenze aus ALKIS

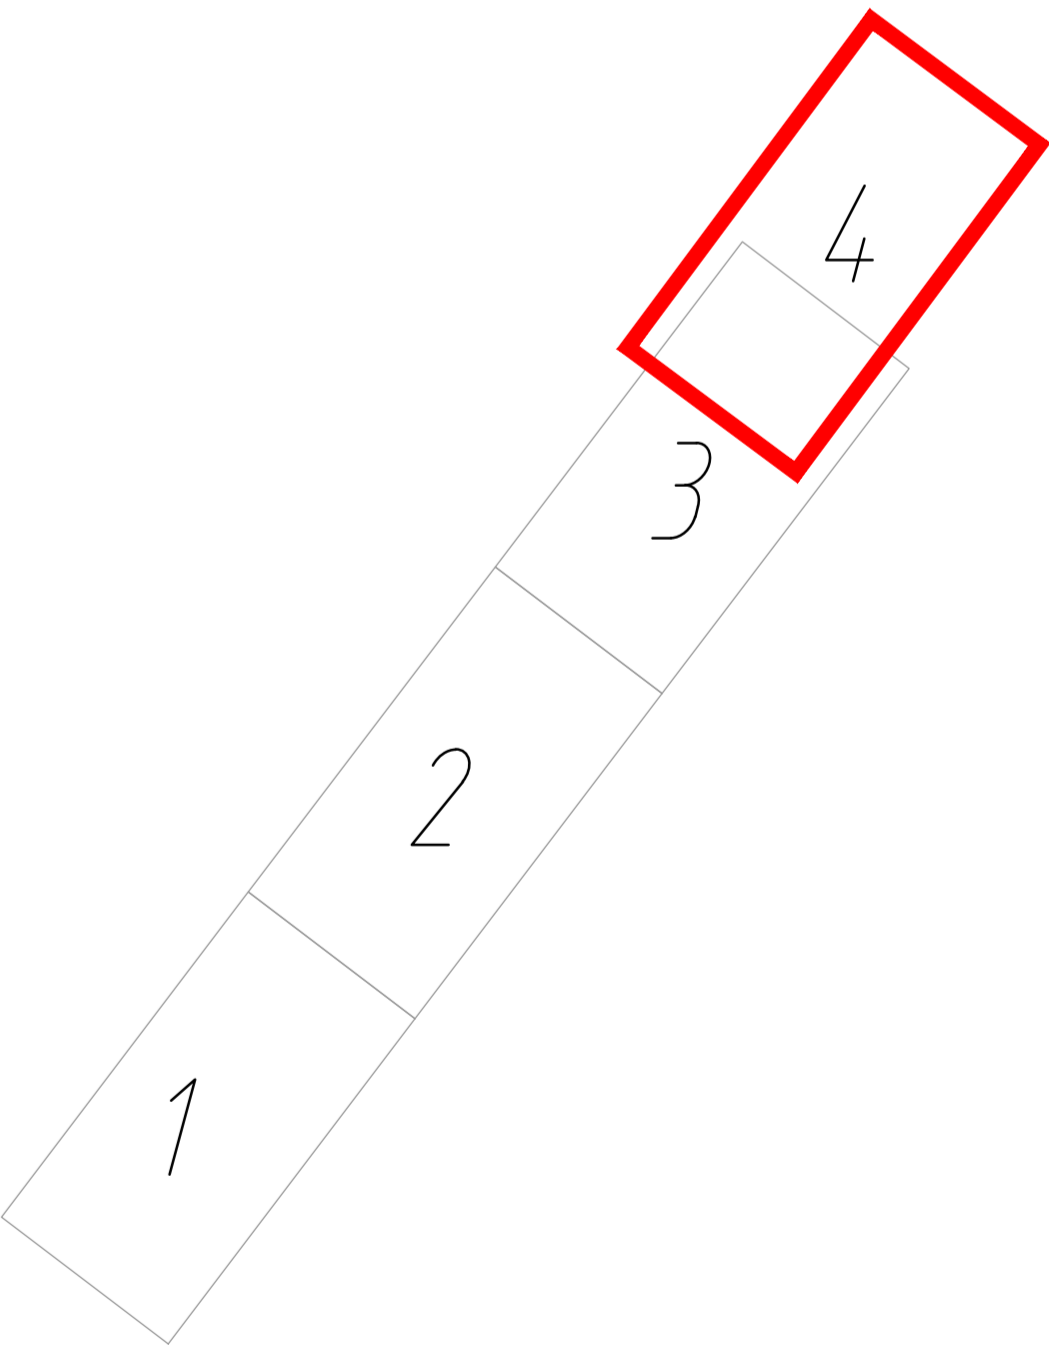

Freie und Hansestadt Hamburg
 Landesbetrieb

Gemessen:	Datum	Name
CAD bearbeitet:	Feb. 2014	
Lange_Reihe_Erg		
Bestands- und Höhenplan		

Maßstab 1: 250

y = 356727.91
 x = 593734.49

y = 356749.91
 x = 593734.49