


Gezeichnet	Arch. 2002	Blatt	
Gezeichnet	Arch. 2002	Blatt	
Gezeichnet	Arch. 2002	Blatt	

Free und Hoeselstadt Hamburg
Landesstrab
Geoinformation und Vermessung
 - 1:500 000 -

BRST Michael Gierlich
 Bestands- und Höhenplan
 Bestandsplan 1:250
 Bestandsplan 1:250

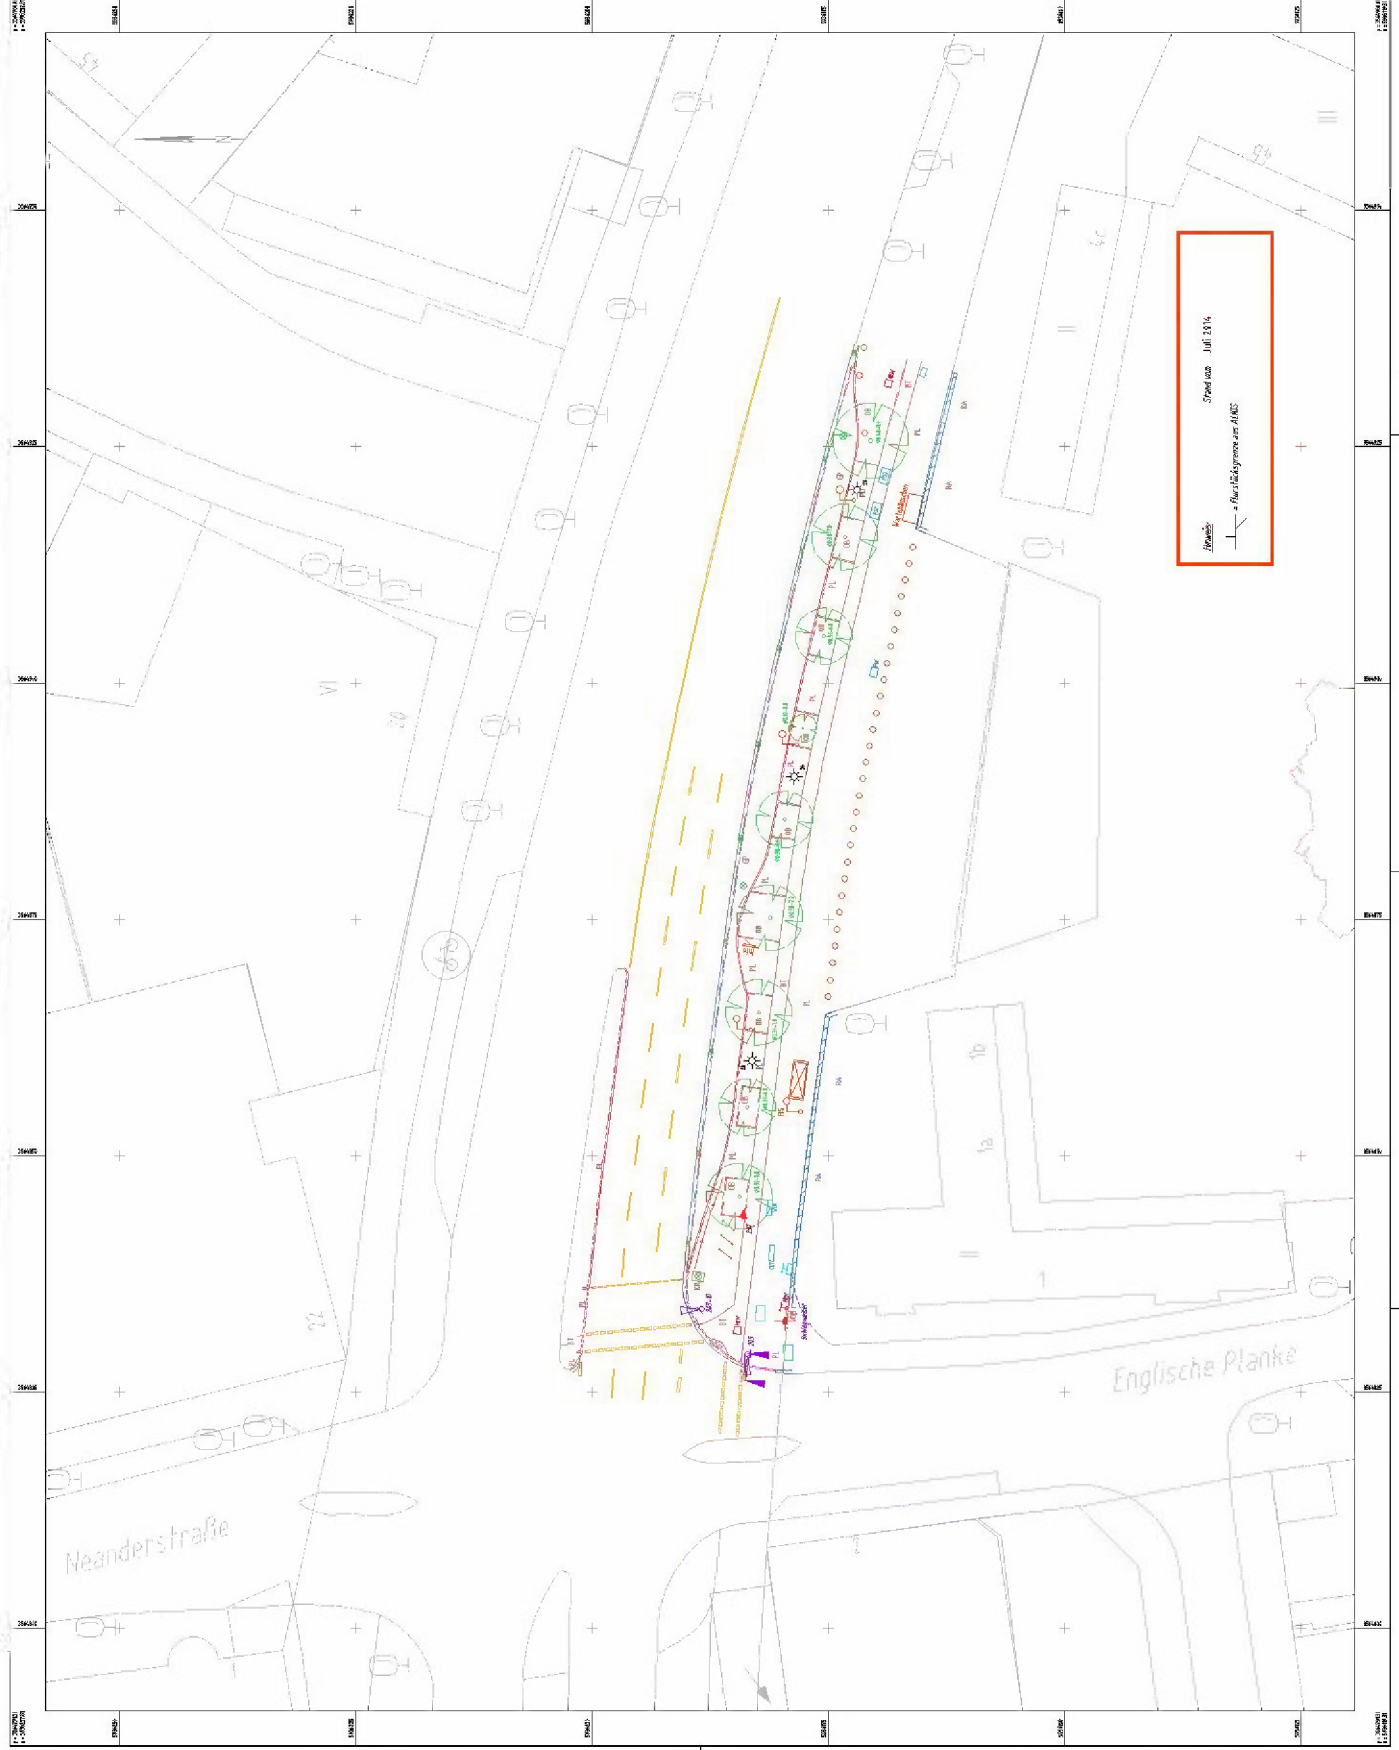

Brand
 Stand aus Juli 2014
